




AS BUILT DRAWING

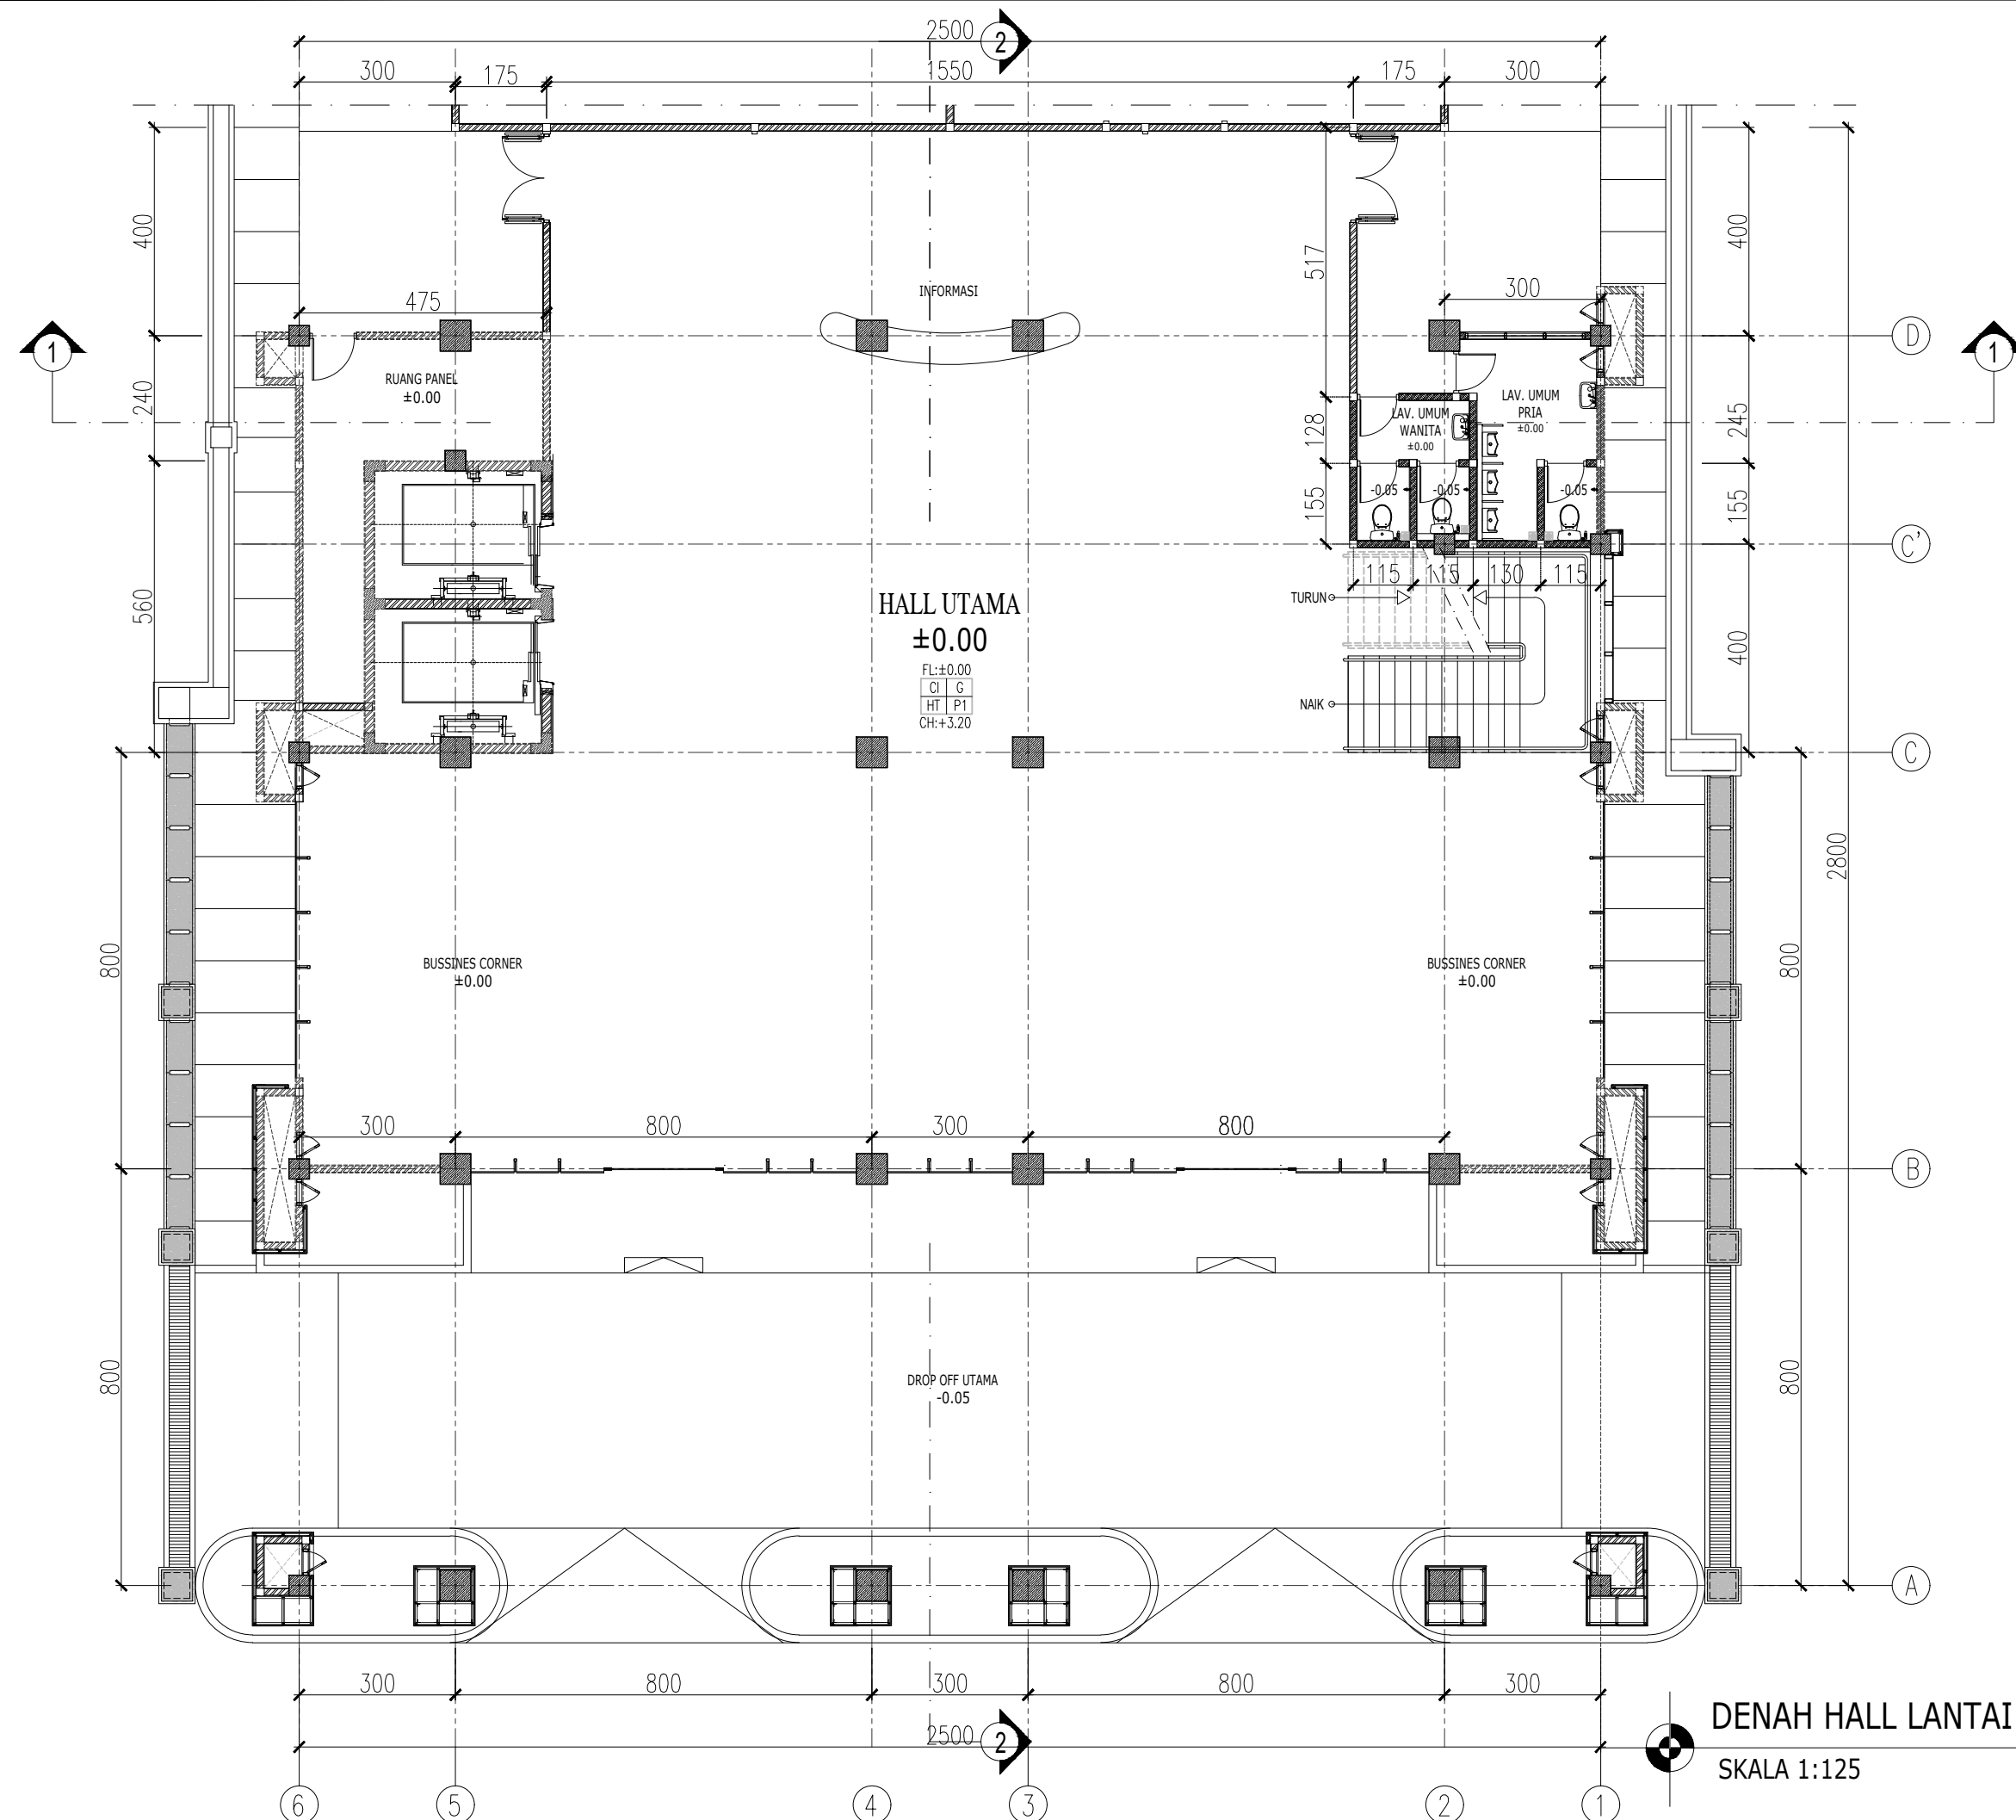

PEMERINTAH KABUPATEN BREBES

RSUD BREBES
JL. JENDERAL SUDIRMAN NO.181,
KABUPATEN BREBES 52212

PEKERJAAN

PEMBANGUNAN LANJUTAN GEDUNG PENUNJANG RSUD BREBES

MENGETAHUI :
PEJABAT PEMBUAT KOMITMEN

MIFTAKHUL JANAN, S.KM, M.KM
NIP. 19821026 200904 1 002

DIPERIKSA :

KONSULTAN PENGAWAS



Ir. SUPARNO
Tim Leader

Teknik sipil		
Arsitektur		
M.E.P		

DIBUAT OLEH :

KONTRAKTOR PELAKSANA



SUTONO, MT
Project Manager

Engineering		
Drafter		

KETERANGAN


SUB PEKERJAAN :

PEMBANGUNAN INSTALASI LANTAI 01

JUDUL GAMBAR :

DENAH HALL LT.01

SKALA	NO. GAMBAR	KODE	REVISI
1 : 125	1	A.01	

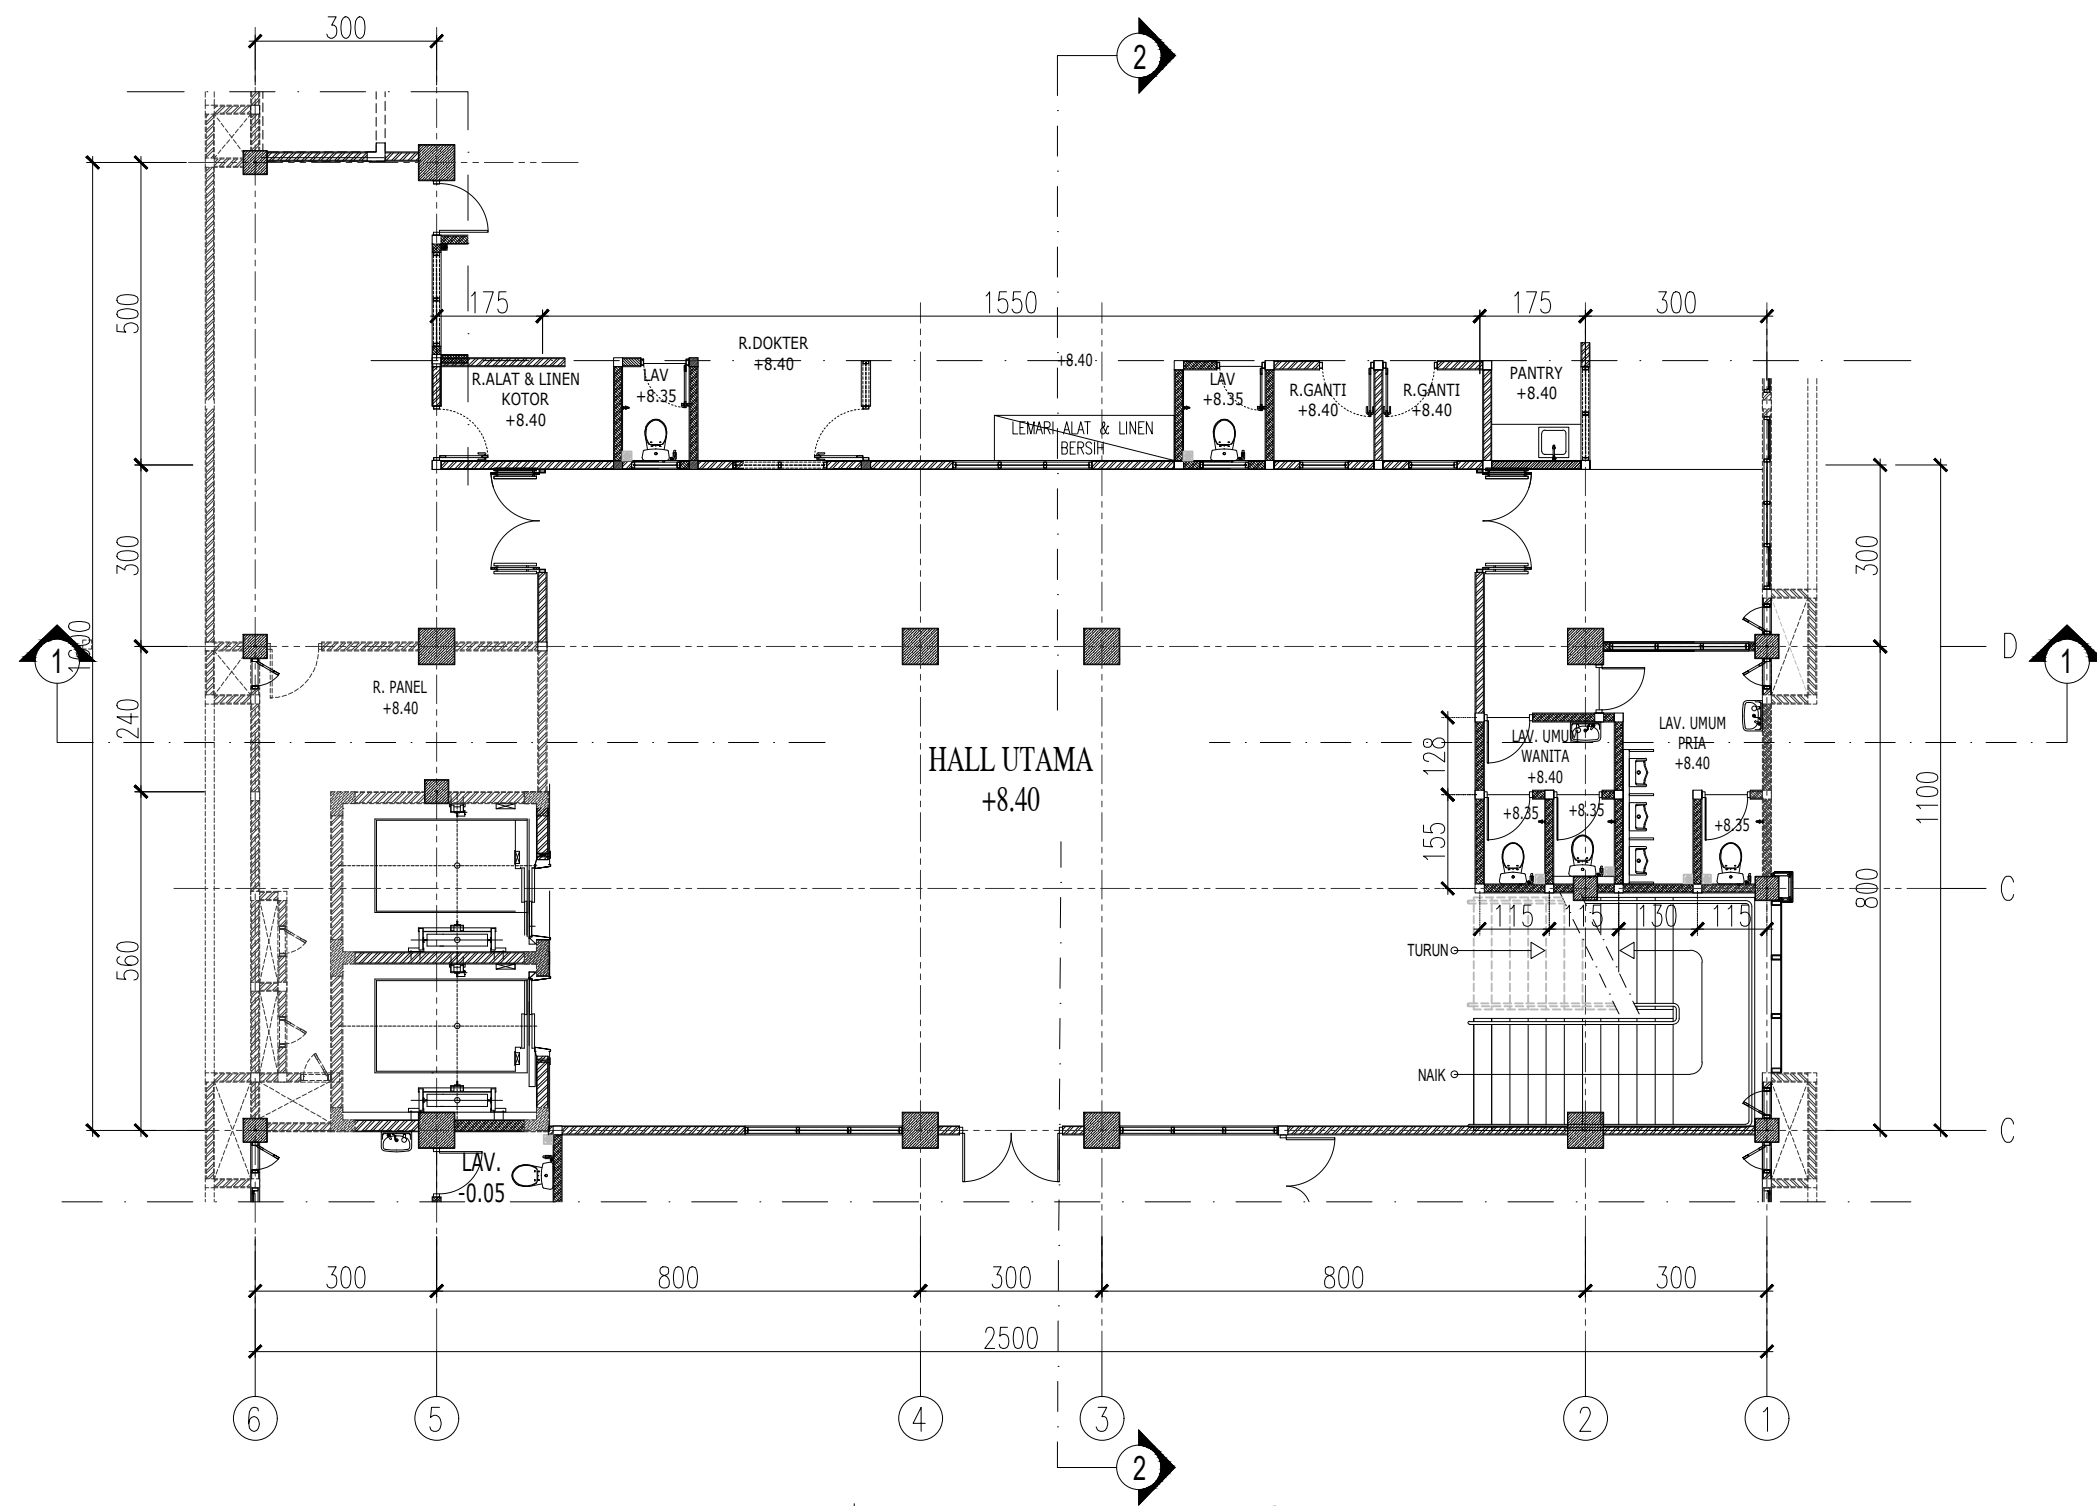

DENAH HALL LANTAI 3

SKALA 1:125

AS BUILT DRAWING



PEMERINTAH KABUPATEN BREBES

RSUD BREBES
JL. JENDERAL SUKIRMAN NO.181,
KABUPATEN BREBES 52112

PEKERJAAN

PEMBANGUNAN LANJUTAN
GEDUNG PENUNJANG RSUD
BREBES

MENGETAHUI :
PEJABAT PEMBUAT KOMITMEN

MIFTAKHUL JANAN, S.KM, M.KM
NIP. 19821026 200904 1 002

DIPERIKSA :

KONSULTAN PENGAWAS



Ir. SUPARNO
Tim Leader

Teknik sipil	
Arsitektur	
M.E.P	

DIBUAT OLEH :

KONTRAKTOR PELAKSANA



SUTONO, MT
Project Manager

Engineering	
Drafter	

KETERANGAN

SUB PEKERJAAN :

PEMBANGUNAN INSTALASI LANTAI 03

JUDUL GAMBAR :

DENAH HALL LT.03

SKALA	NO. GAMBAR	KODE	REVISI
1 : 125	2	A.01	

AS BUILT DRAWING



PEMERINTAH KABUPATEN BREBES

RSUD BREBES
JL. JENDERAL SUDIRMAN NO.181,
KABUPATEN BREBES 52112

PEKERJAAN

PEMBANGUNAN LANJUTAN
GEDUNG PENUNJANG RSUD
BREBES

MENGETAHUI :
PEJABAT PEMBUAT KOMITMEN

MIFTAKHUL JANAN, S.KM, M.KM
NIP. 19821026 200904 1 002

DIPERIKSA :

KONSULTAN PENGAWAS



Ir. SUPARNO
Tim Leader

Teknik sipil	
Arsitektur	
M.E.P	

DIBUAT OLEH :

KONTRAKTOR PELAKSANA



SUTONO, MT
Project Manager

Engineering	
Drafter	

KETERANGAN


SUB PEKERJAAN :

PEMBANGUNAN INSTALASI LANTAI 04

JUDUL GAMBAR :

DENAH HALL LT.04

SKALA	NO. GAMBAR	KODE	REVISI
1 : 125	3	A.01	

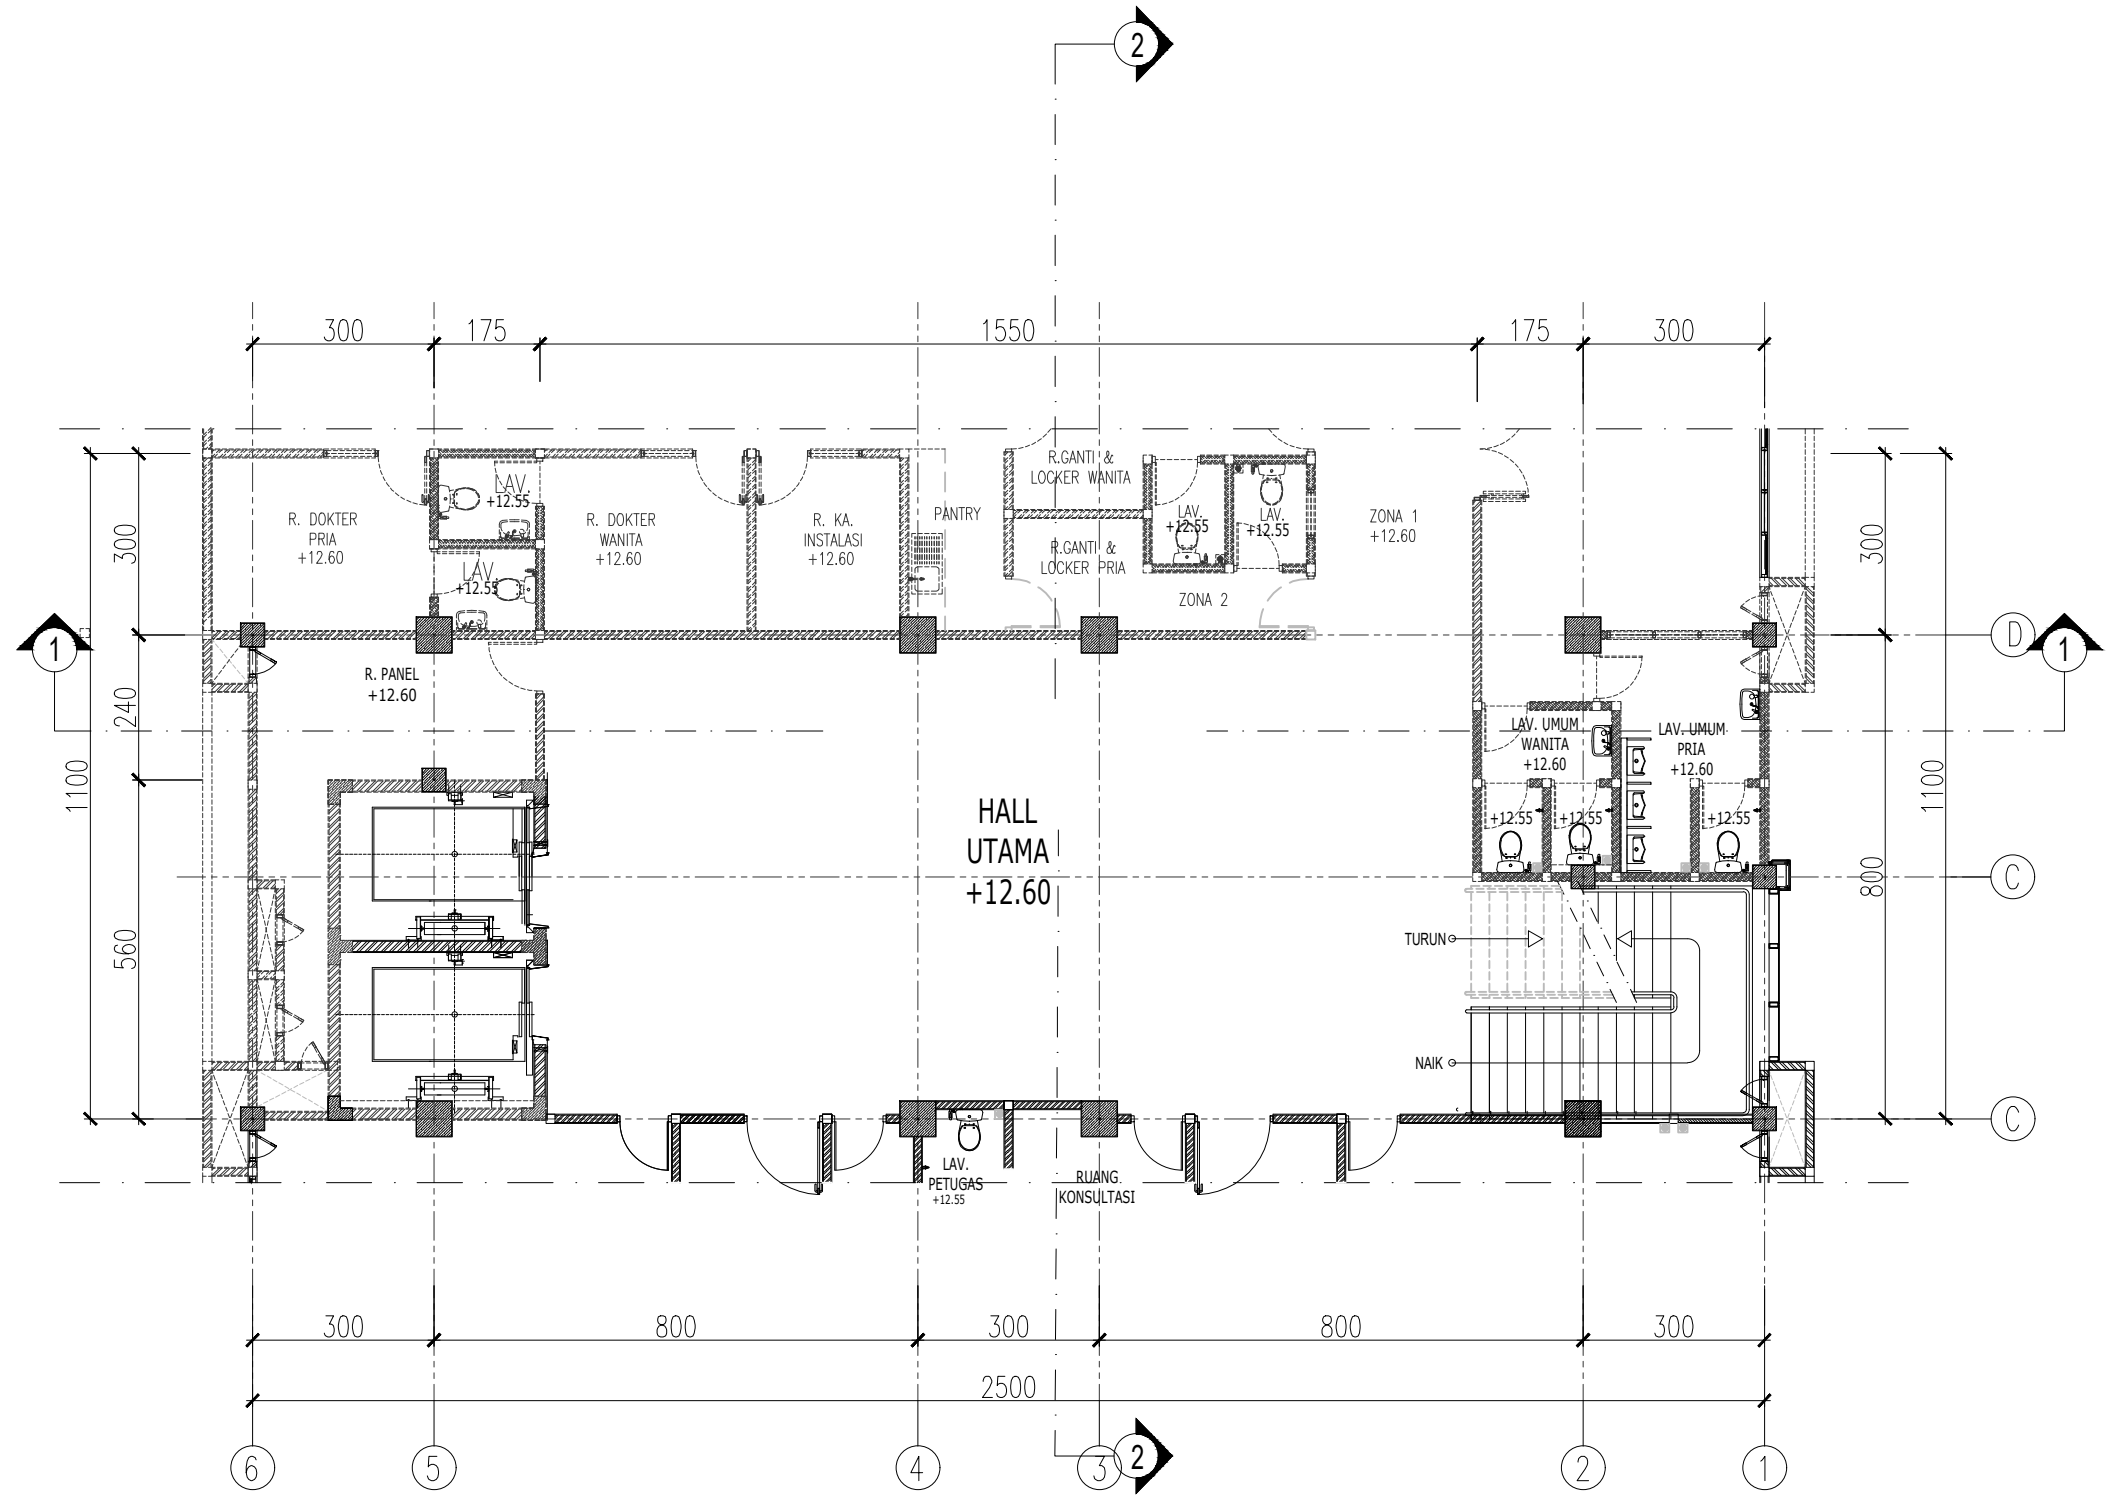

DENAH HALL LANTAI 4

SKALA 1:125

RSUD BREBES
JL. JENDERAL SUDIRMAN NO.181,
KABUPATEN BREBES 52212


PT. ARSI GRANADA MUDA KONSULTAN TEKNIK
Kantor @ Jl. Menoreh Tengah X/28 TELP. (024) 8501389 SEMARANG

Teknik sipil	
Arsitektur	
M.E.P	


PT. KARTIKASARI MANUNGGA PUTRA
 KONTRAKTOR DAN PERDAGANGAN UMUM
 Jl. Cokroreksambing No. 92 Krobokan Semarang
 Operasional : Jl. Veteran No. 60 Semarang
 Email : kartikasari-manungga-putra@gmail.com
 Telp : (061) 8410576

Engineering	
Drafter	

SKALA	NO. GAMBAR	KODE	REVISI
1 : 125	1	A.01	

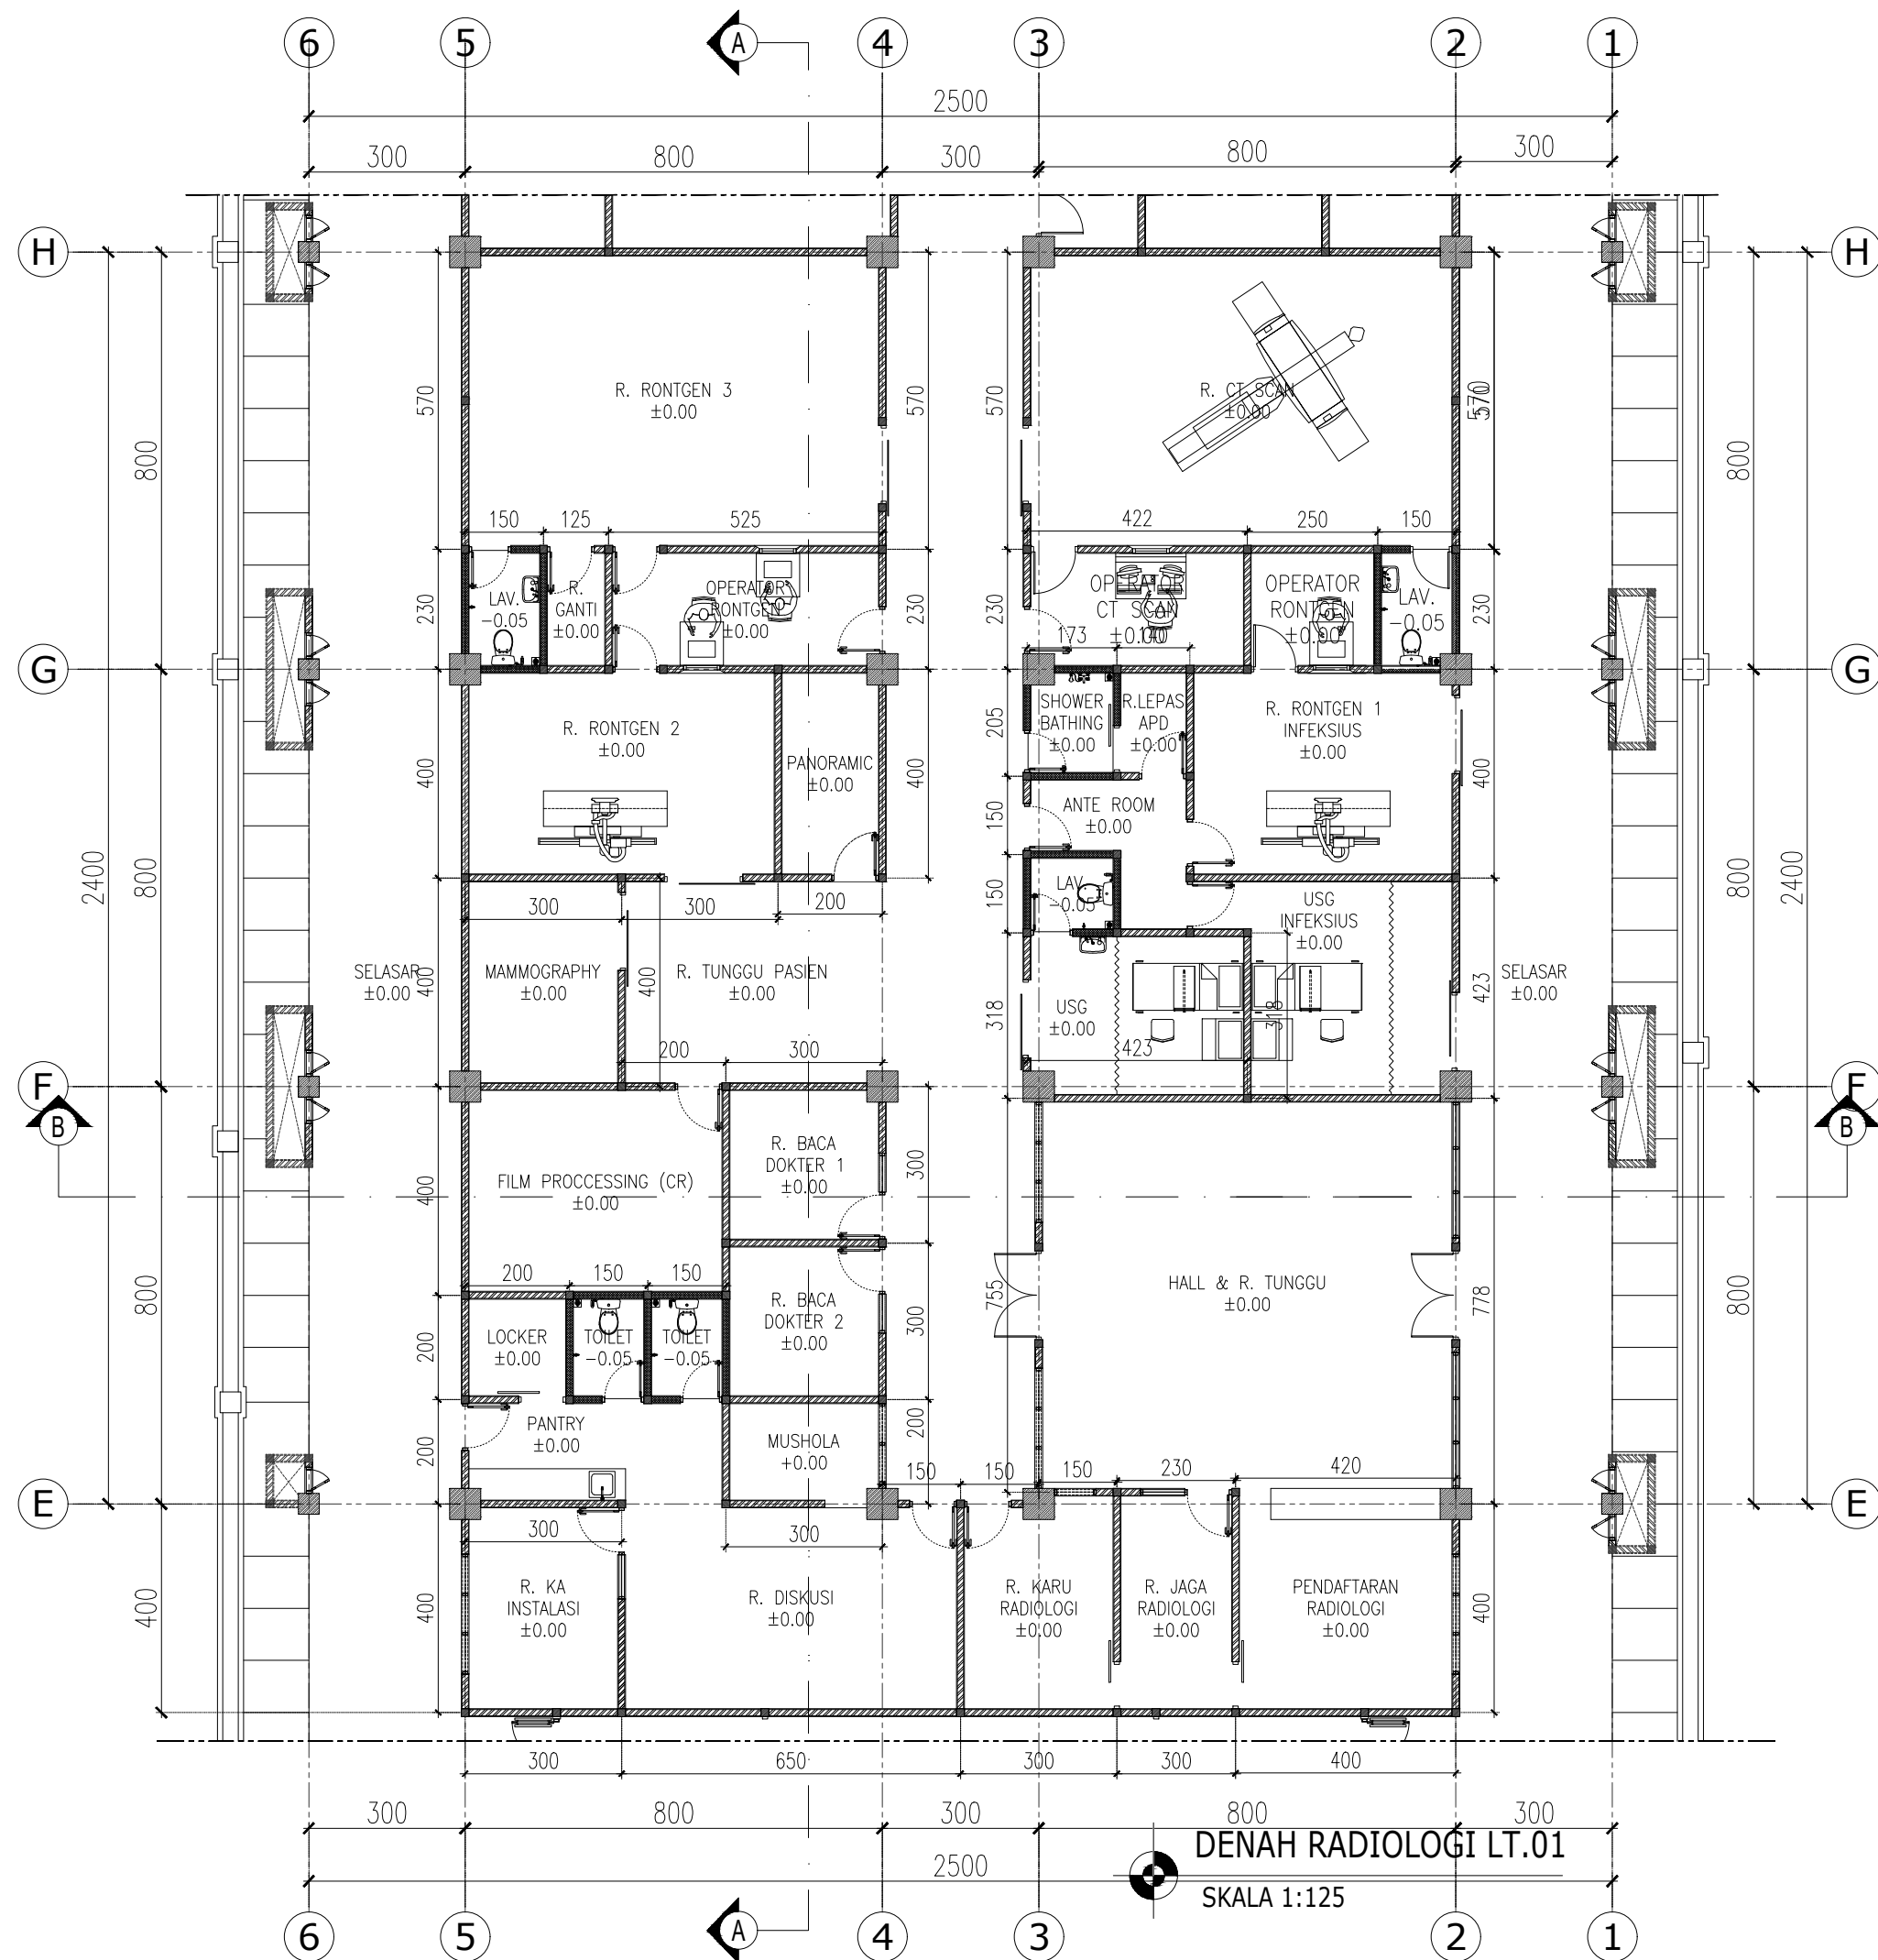

AS BUILT DRAWING



PEMERINTAH KABUPATEN BREBES

RSUD BREBES
JL. JENDERAL SUDIRMAN NO.181,
KABUPATEN BREBES 52212

PEKERJAAN

PEMBANGUNAN LANJUTAN
GEDUNG PENUNJANG RSUD
BREBES

MENGETAHUI :
PEJABAT PEMBUAT KOMITMEN

MIFTAKHUL JANAN, S.KM, M.KM
NIP. 19821026 200904 1 002

DIPERIKSA :

KONSULTAN PENGAWAS



Ir. SUPARNO
Tim Leader

Teknik sipil	
Arsitektur	
M.E.P	

DIBUAT OLEH :

KONTRAKTOR PELAKSANA



SUTONO, MT
Project Manager

Engineering	
Drafter	

KETERANGAN


SUB PEKERJAAN :

PEMBANGUNAN INSTALASI LANTAI 02

JUDUL GAMBAR :


DENAH INSTALASI HAEMODIALISA LT.02

SKALA	NO. GAMBAR	KODE	REVISI
1 : 125	1	A.01	

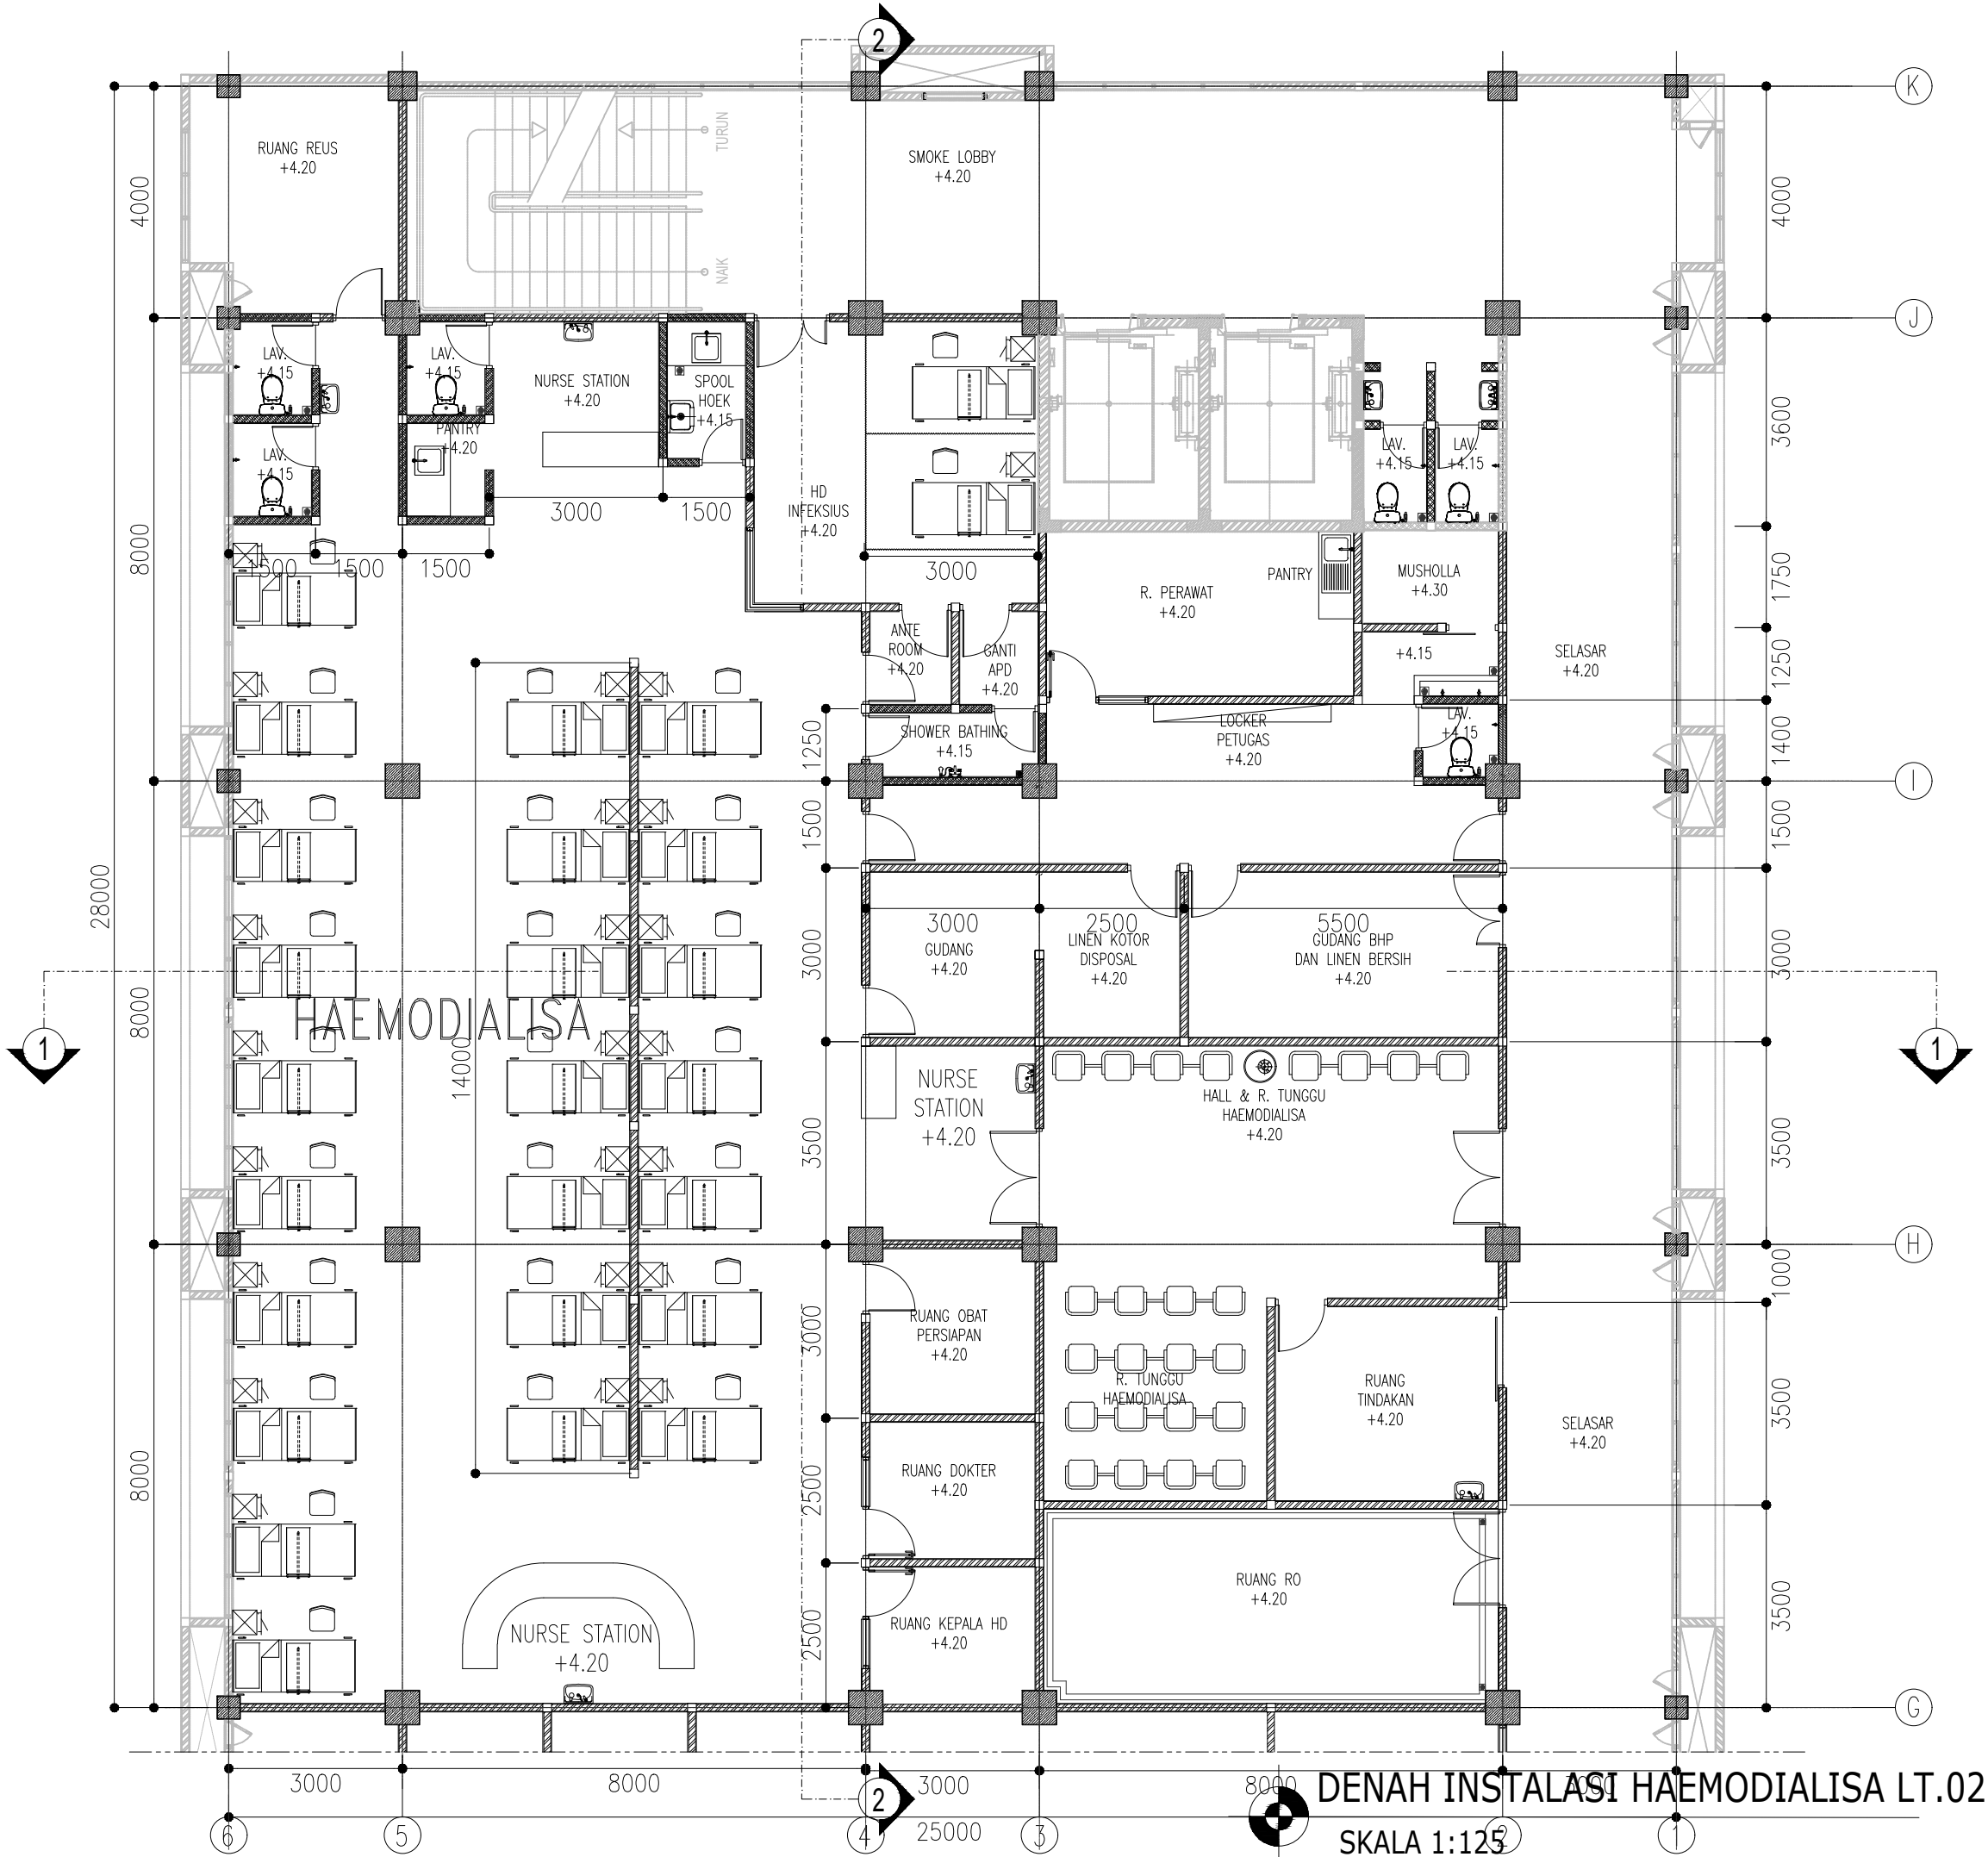

DENAH INSTALASI HAEMODIALISA LT.02

SKALA 1:125

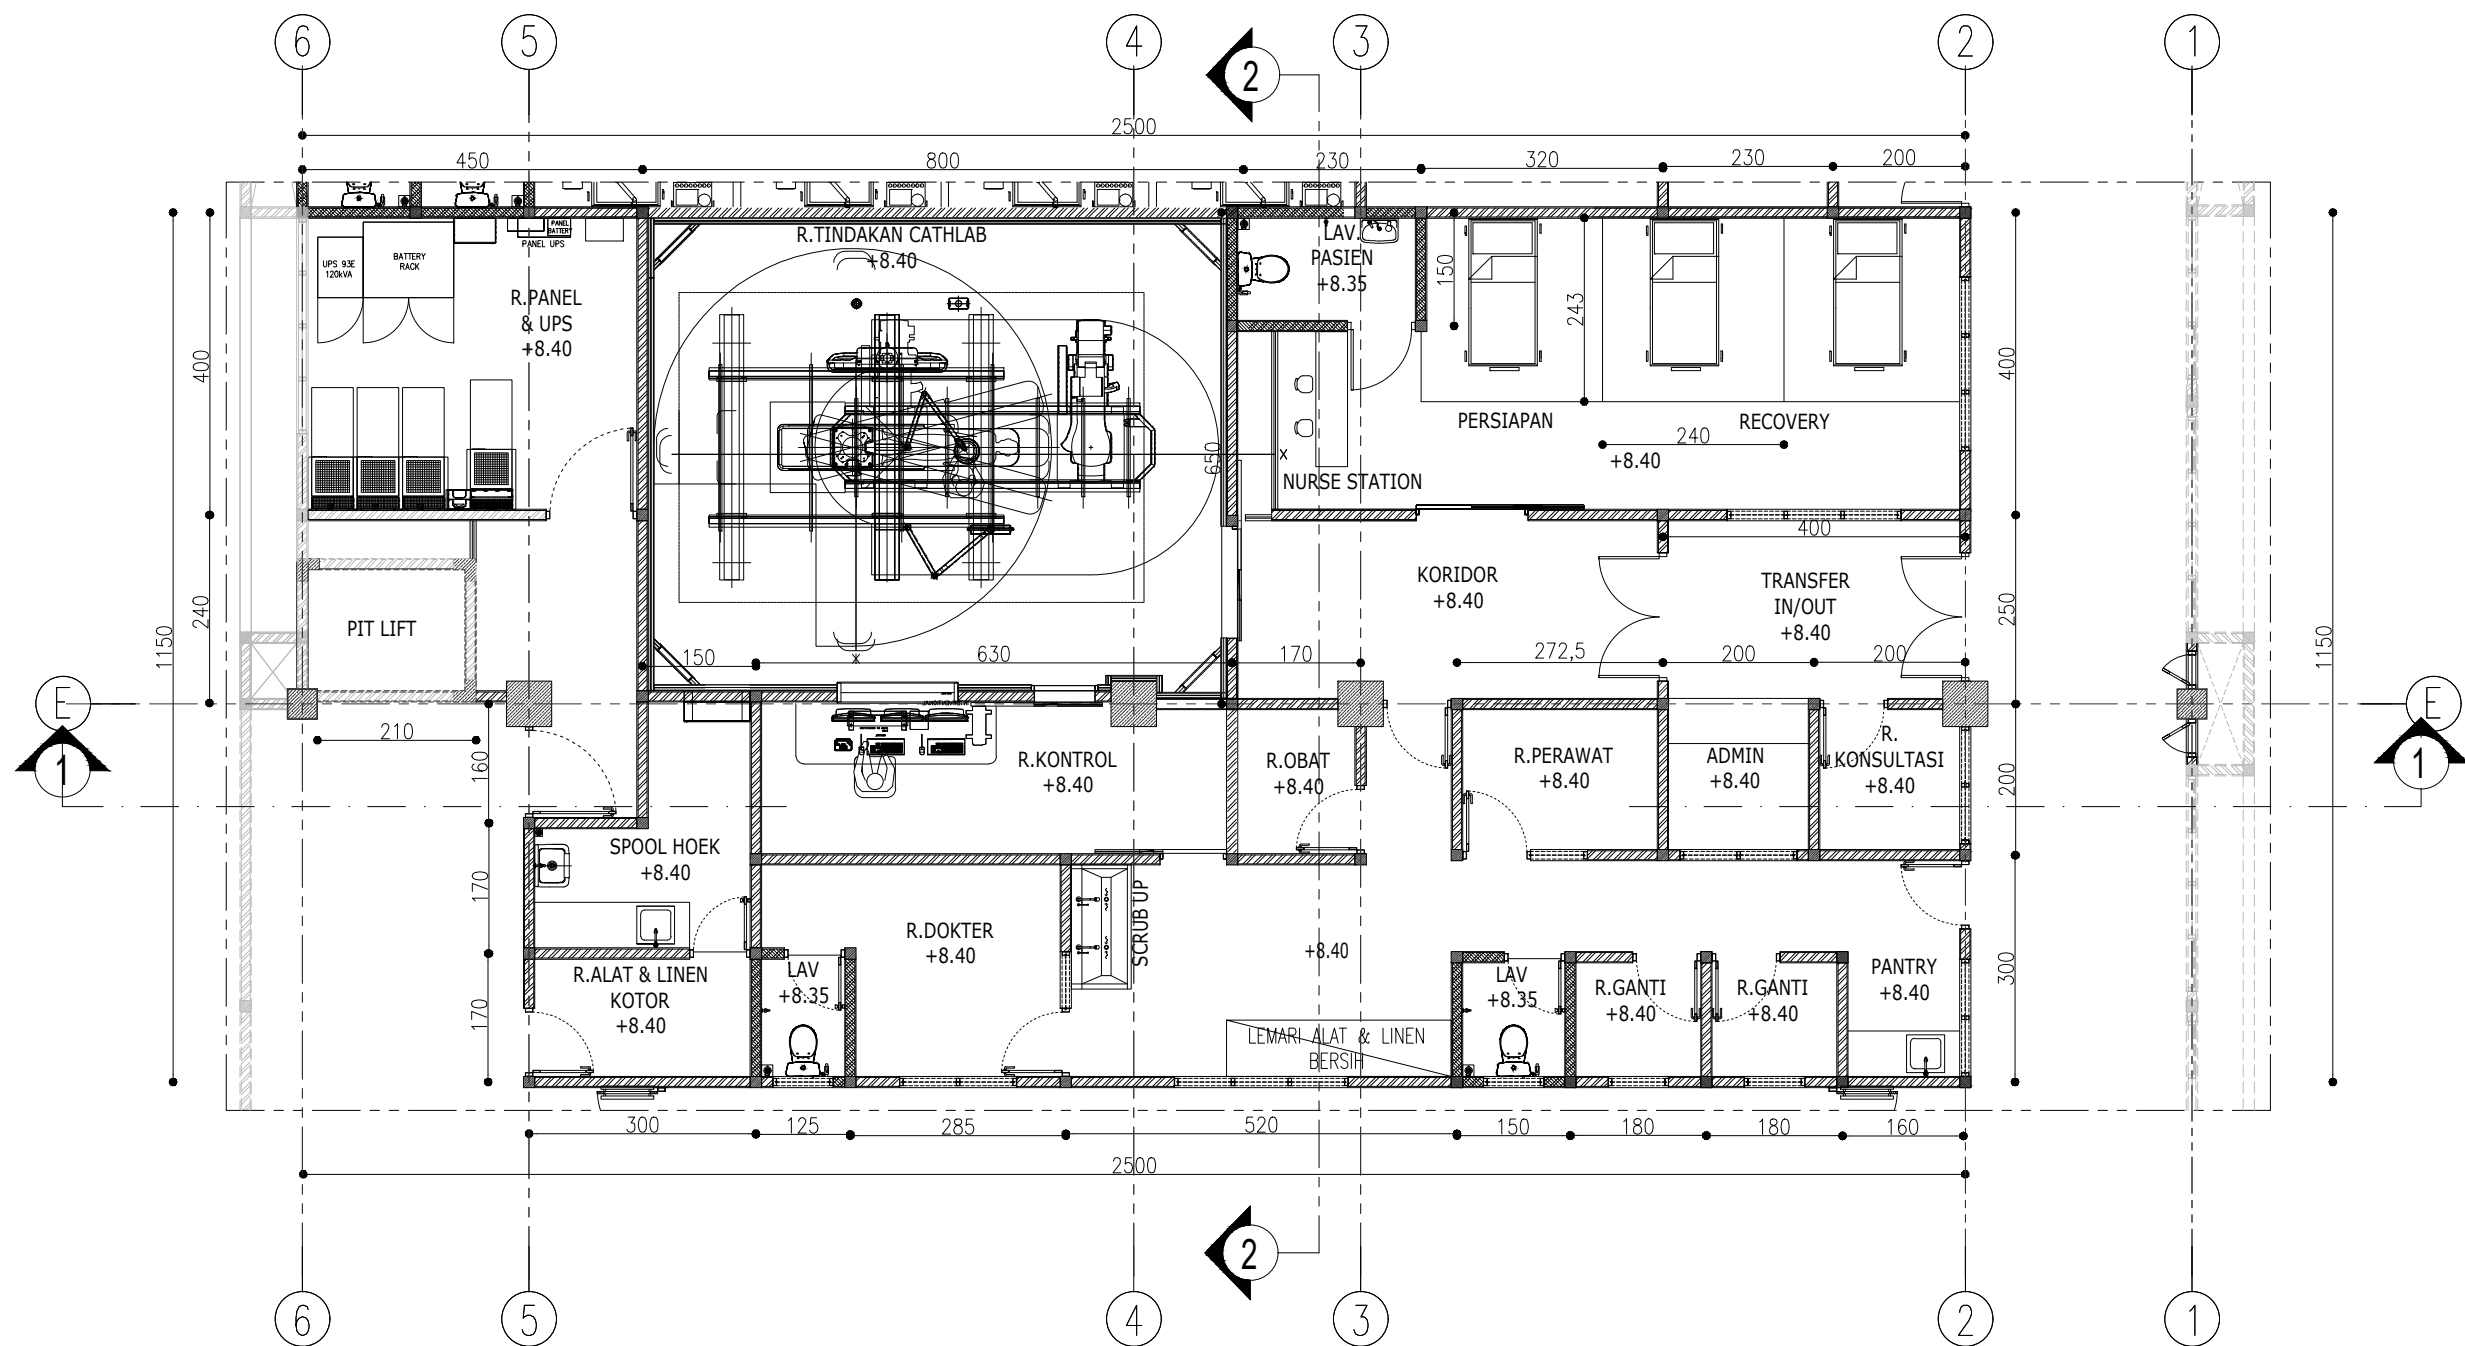

 DENAH CATHLAB LANTAI 03
SKALA 1:100

AS BUILT DRAWING



PEMERINTAH KABUPATEN BREBES

RSUD BREBES
JL. JENDERAL SUKIRMAN NO.181,
KABUPATEN BREBES 52212

PEKERJAAN

PEMBANGUNAN LANJUTAN
GEDUNG PENUNJANG RSUD
BREBES

MENGETAHUI :
PEJABAT PEMBUAT KOMITMEN

MIFTAKHUL JANAN, S.KM, M.KM
NIP. 19821026 200904 1 002

DIPERIKSA :

KONSULTAN PENGAWAS



Ir. SUPARNO
Tim Leader

Teknik sipil
Arsitektur
M.E.P

DIBUAT OLEH :

KONTRAKTOR PELAKSANA



SUTONO, MT
Project Manager

Engineering
Drafter

KETERANGAN

SUB PEKERJAAN :

PEMBANGUNAN INSTALASI LANTAI 03

JUDUL GAMBAR :

DENAH CATHLAB LT. 03

SKALA	NO. GAMBAR	KODE	REVISI
1 : 100	1	A.01	

AS BUILT DRAWING



PEMERINTAH KABUPATEN BREBES
RSUD BREBES
JL. JENDERAL SUKIRMAN NO.181,
KABUPATEN BREBES 52112

PEKERJAAN

PEMBANGUNAN LANJUTAN GEDUNG PENUNJANG RSUD BREBES

MENGETAHUI :
PEJABAT PEMBUAT KOMITMEN

MIFTAKHUL JANAN, S.KM, M.KM
NIP. 19821026 200904 1 002

DIPERIKSA :

KONSULTAN PENGAWAS



Ir. SUPARNO
Tim Leader

Teknik sipil		
Arsitektur		
M.E.P		

DIBUAT OLEH :

KONTRAKTOR PELAKSANA



SUTONO, MT
Project Manager

Engineering		
Drafter		

KETERANGAN


SUB PEKERJAAN :

PEMBANGUNAN INSTALASI LANTAI 03

JUDUL GAMBAR :


DENAH INSTALASI ICCU LT.03

SKALA	NO. GAMBAR	KODE	REVISI
1 : 100	1	A.01	

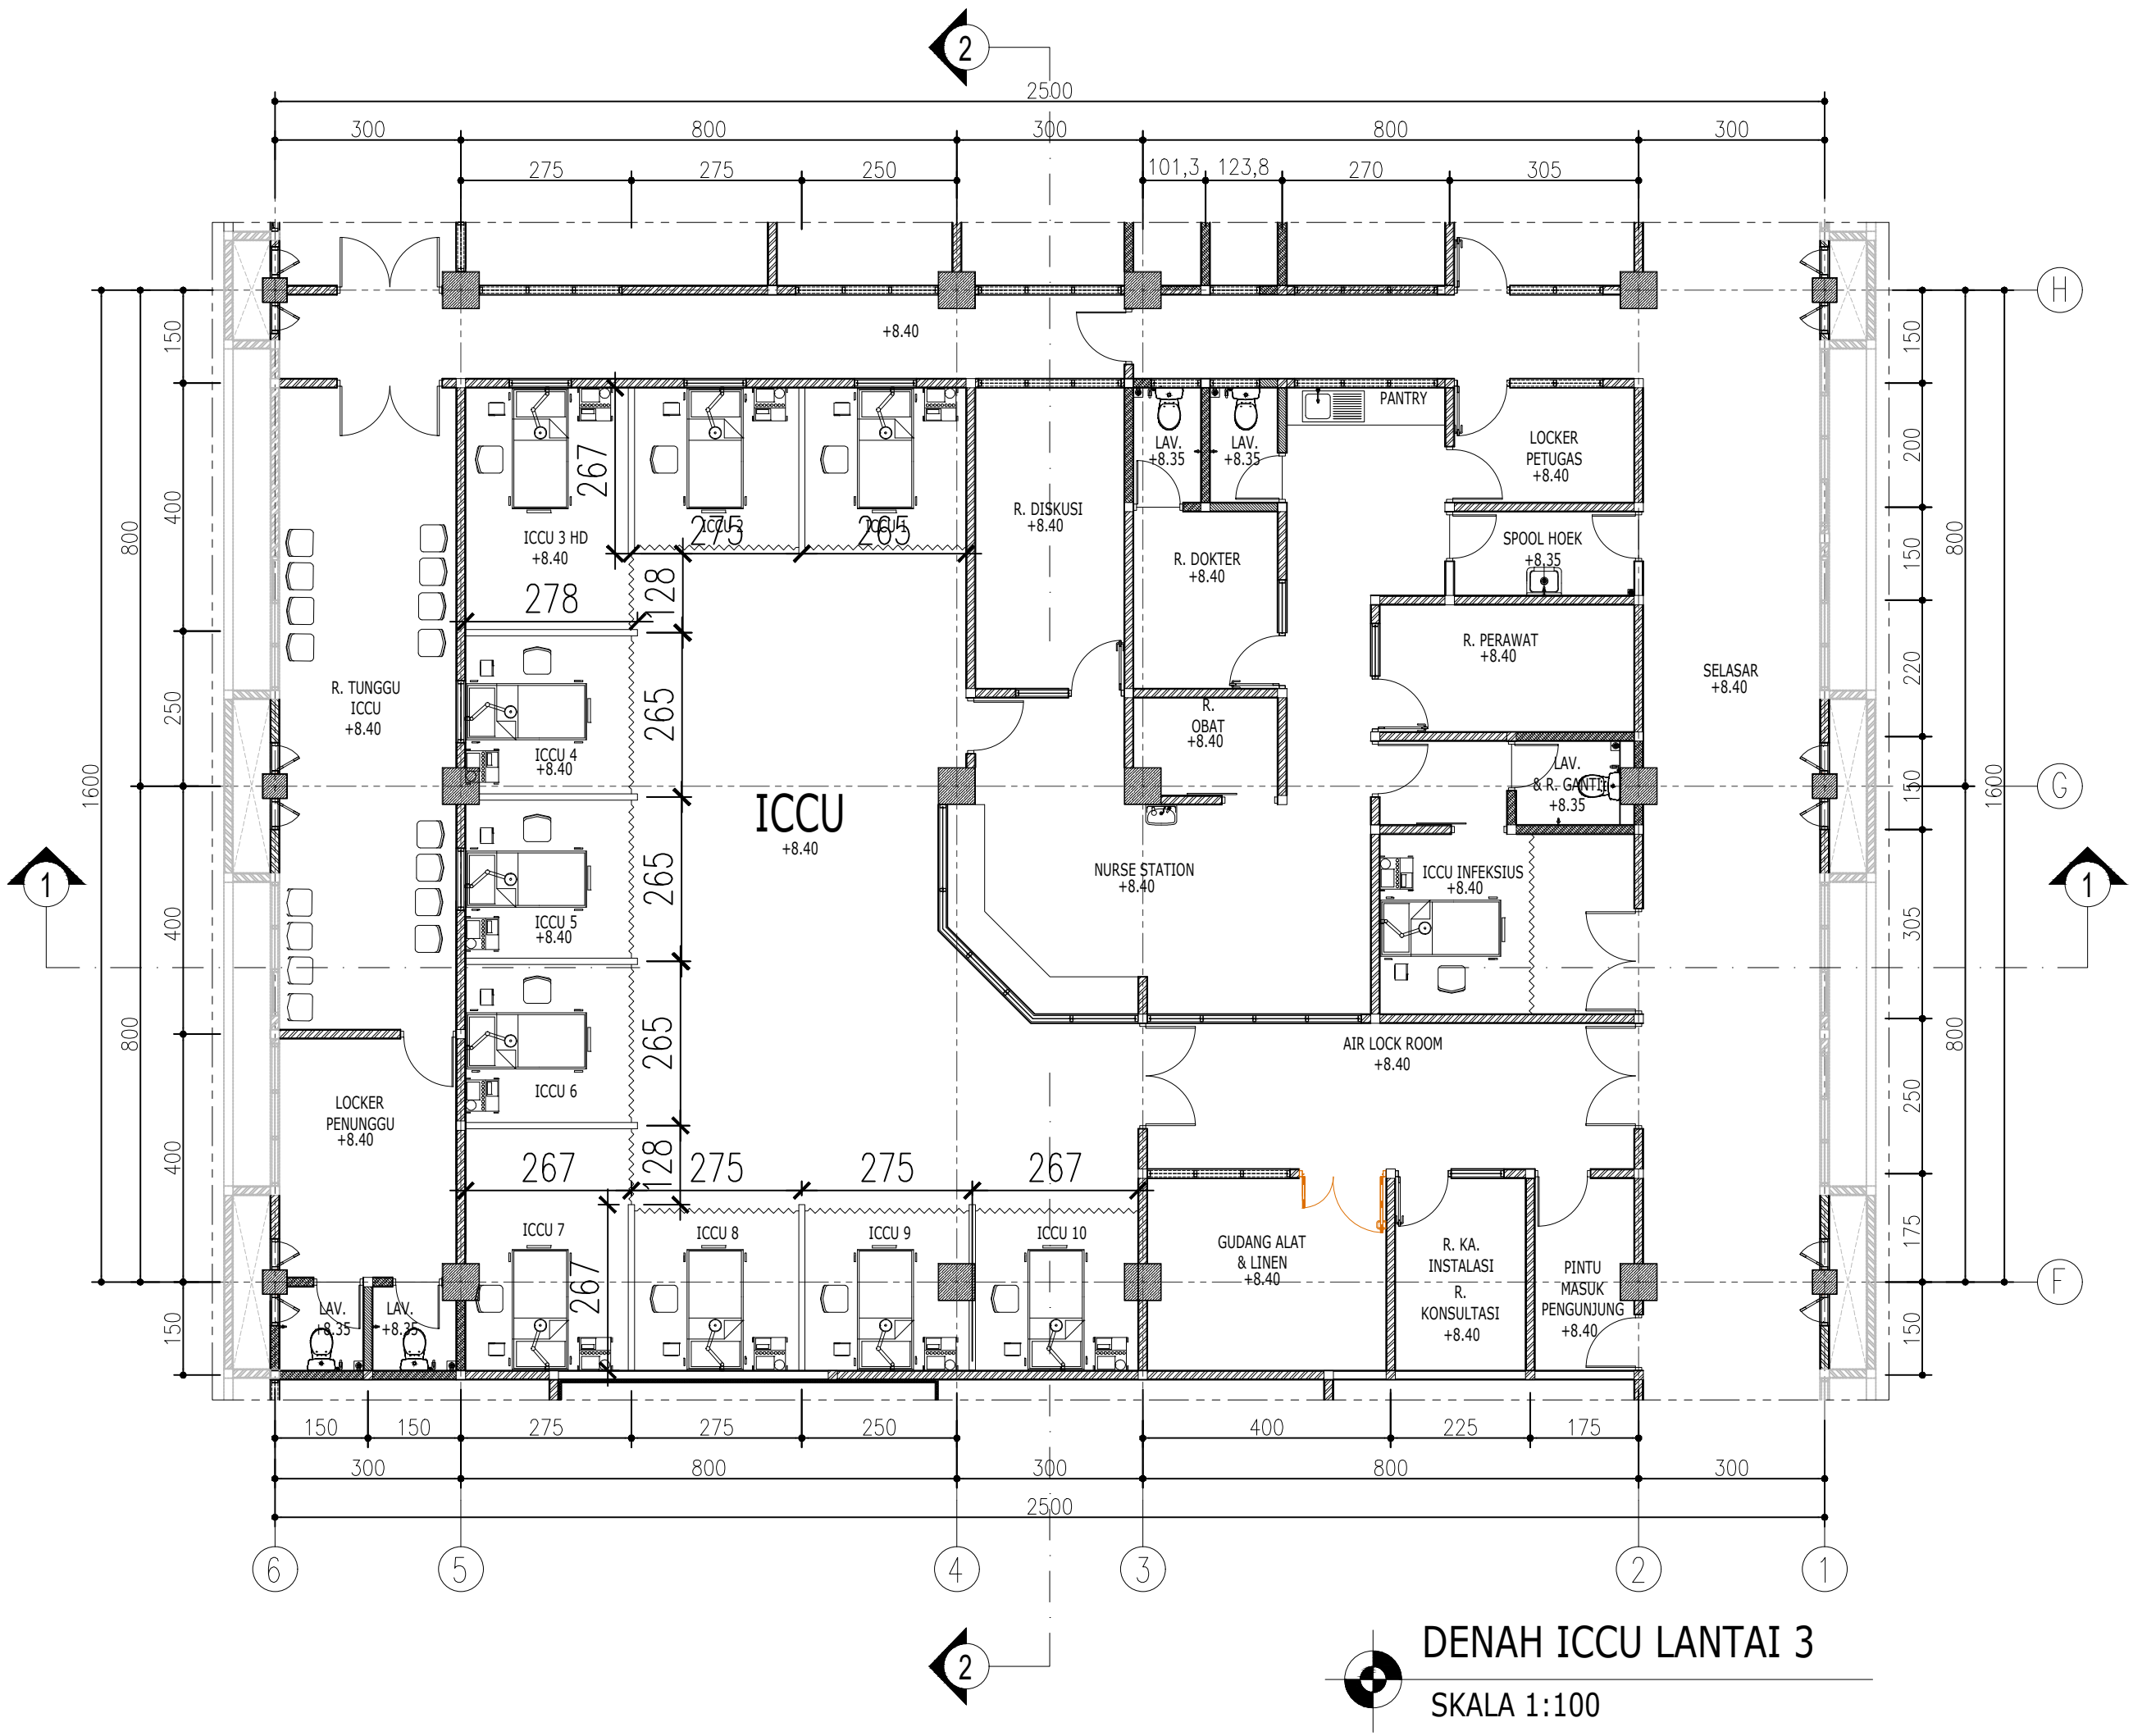

DENAH ICCU LANTAI 3

SKALA 1:100

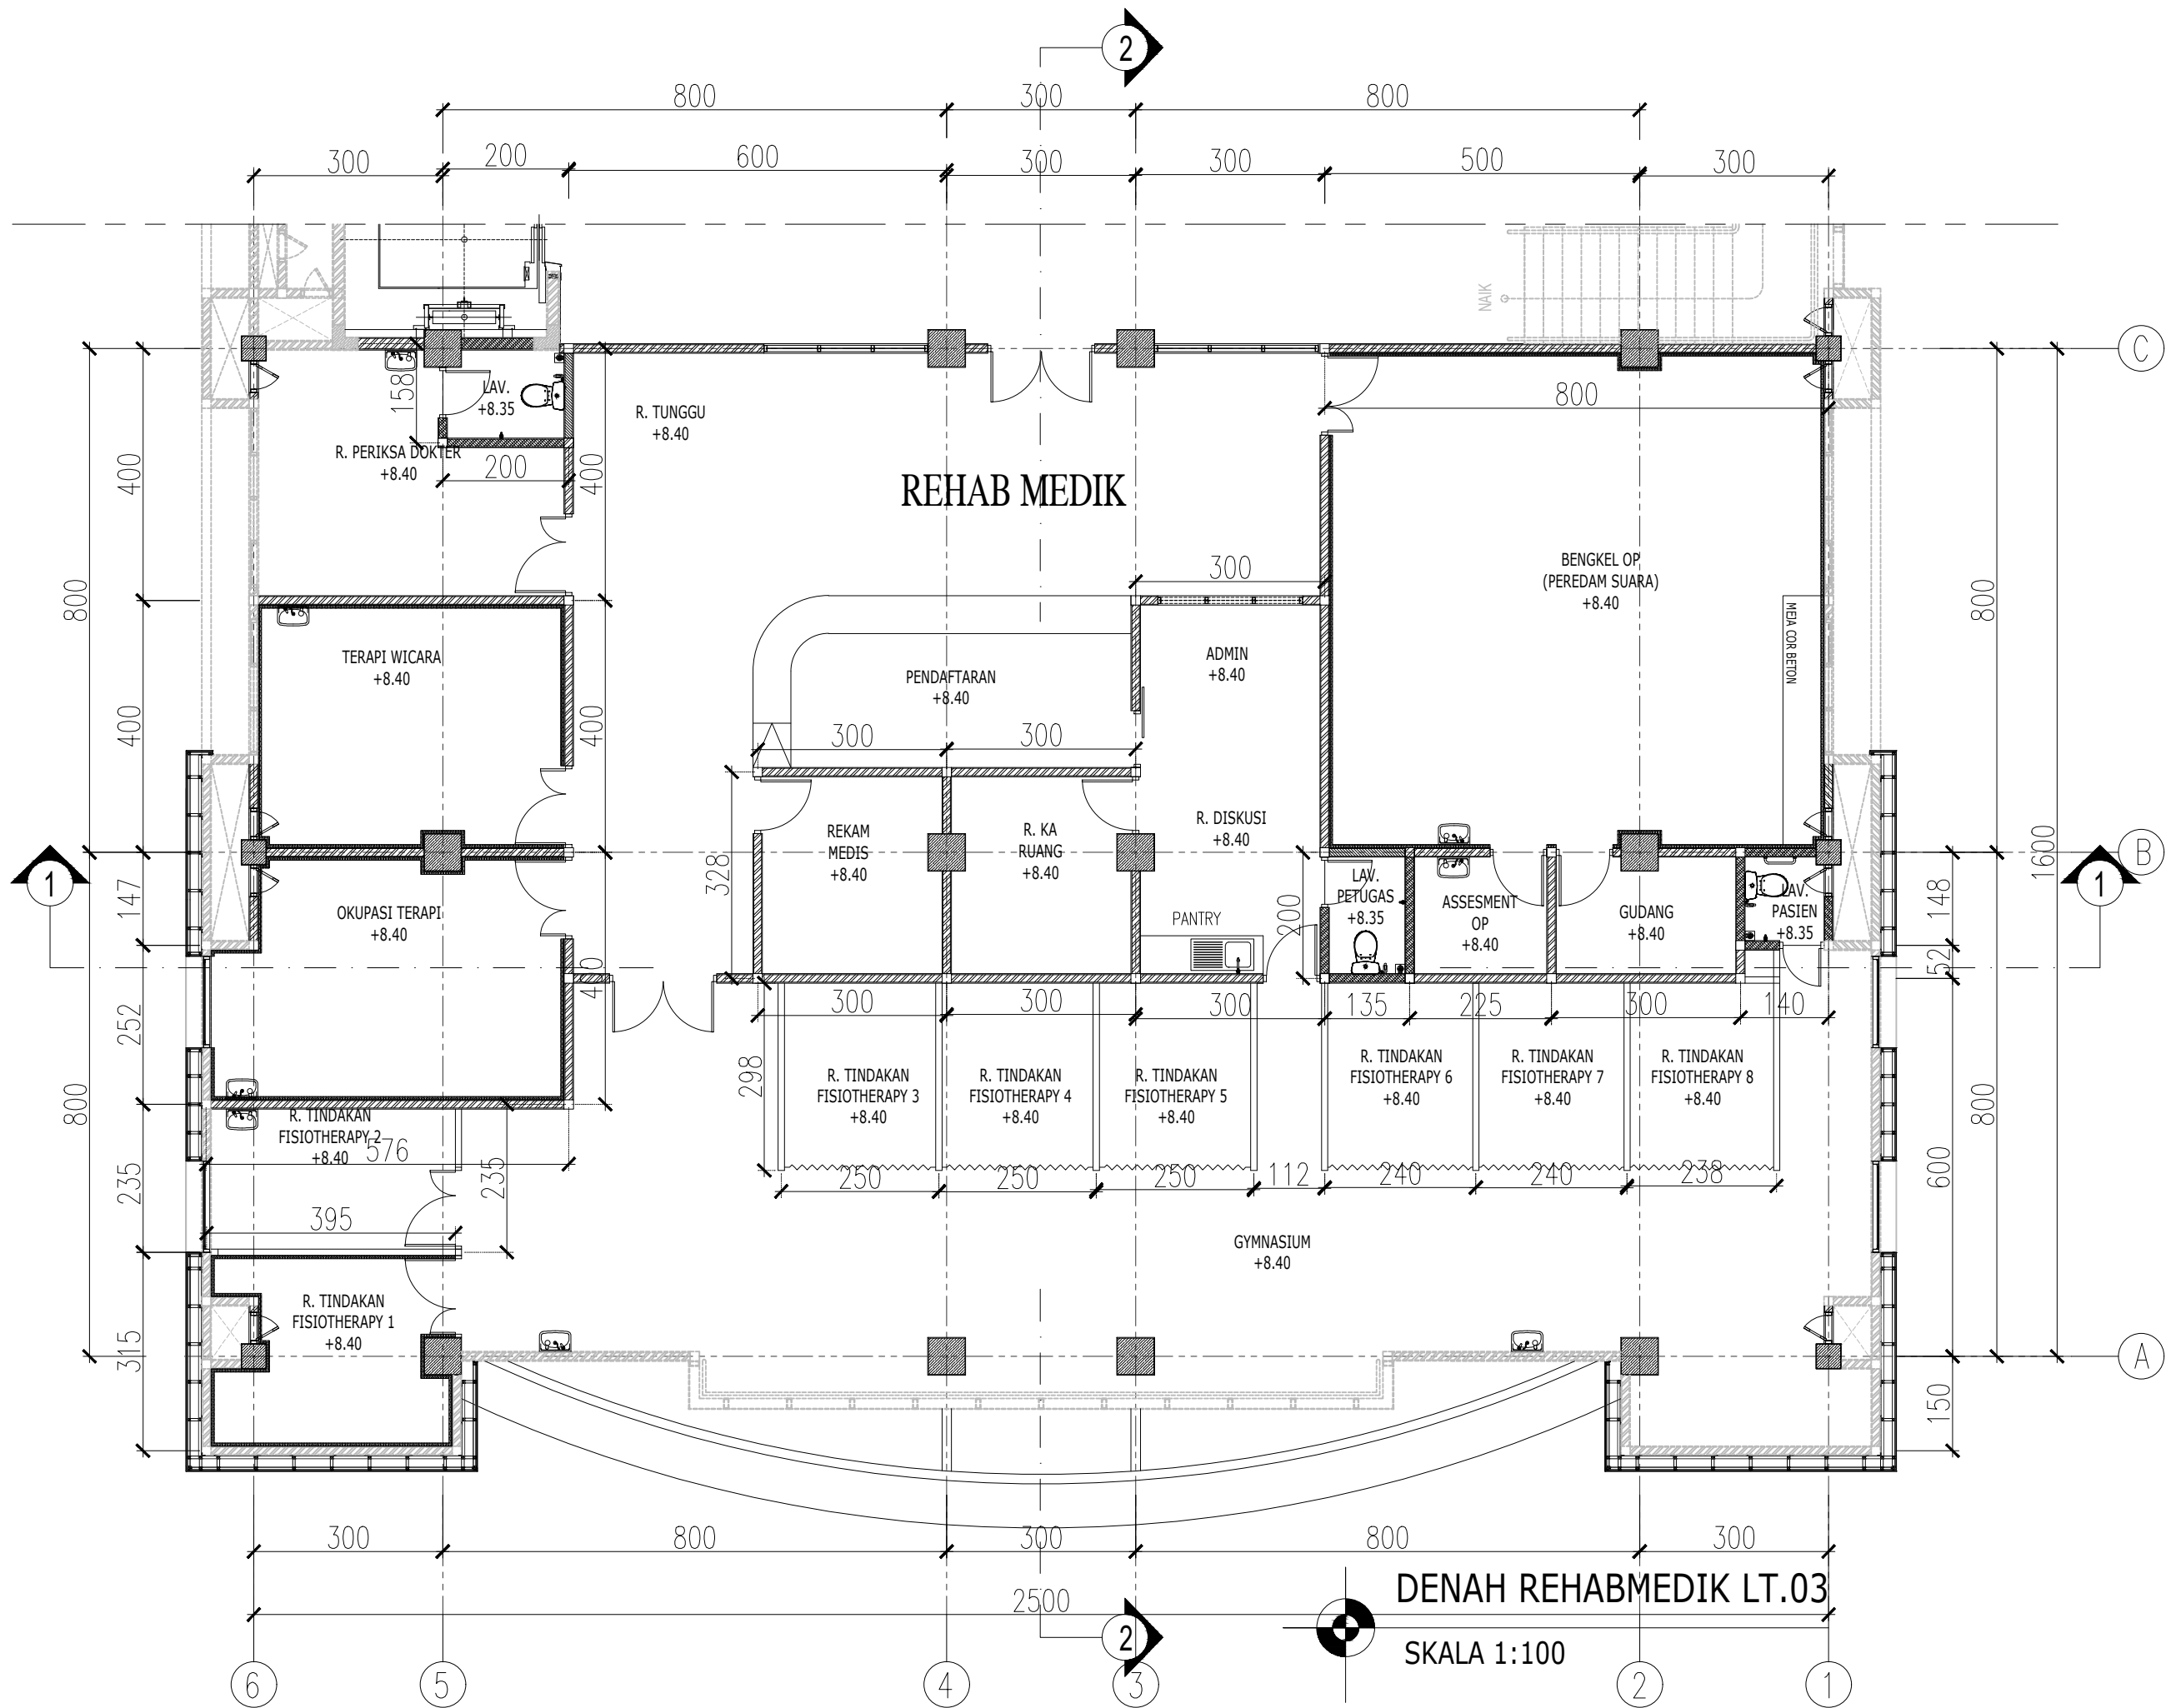

AS BUILT DRAWING



PEMERINTAH KABUPATEN BREBES

RSUD BREBES
JL. JENDERAL SUDIRMAN NO.181,
KABUPATEN BREBES 52112

PEKERJAAN

PEMBANGUNAN LANJUTAN GEDUNG PENUNJANG RSUD BREBES

MENGETAHUI :
PEJABAT PEMBUAT KOMITMEN

MIFTAKHUL JANAN, S.KM, M.KM
NIP. 19821026 200904 1 002

DIPERIKSA :

KONSULTAN PENGAWAS



Ir. SUPARNO
Tim Leader

Teknik sipil	
Arsitektur	
M.E.P	

DIBUAT OLEH :

KONTRAKTOR PELAKSANA



SUTONO, MT
Project Manager

Engineering	
Drafter	

KETERANGAN

SUB PEKERJAAN :

PEMBANGUNAN INSTALASI LT.03

JUDUL GAMBAR :

DENAH INSTALASI REHABMEDIK LT.03

SKALA	NO. GAMBAR	KODE	REVISI
1 : 100	1	A.01	

RSUD BREBES
JL. JENDERAL SUDIRMAN NO.181,
KABUPATEN BREBES 52212

**PEMBANGUNAN LANJUTAN
GEDUNG PENUNJANG RSUD
BREBES**

MIFTAKHUL JANAN, S.KM, M.KM
NIP. 19821026 200904 1 002

PT. ARSI GRANADA MUDA KONSULTAN TEKNIK
Kantor @ J. Mearnah Tengah X/20 TELP. (024) 8501389 SEMARANG

Teknik sipil		
Arsitektur		
M.E.P		


PT. KARTIKASARI MANUNGGAL PUTRA
KONTRAKTOR DAN PERDAGANGAN UMUM
Jl. Cokrobang No. 82 Krakabon Semarang
Operasional : Jl. Veteran No. 60 Semarang
Email : kartikasari.manunggalputra@gmail.com
Telp : (0241) 8450876

Engineering		
Drafter		

--

DENAH INSTALASI HCU LT.04

SKALA	NO. GAMBAR	KODE	REVISI
1 : 100	1	A.01	

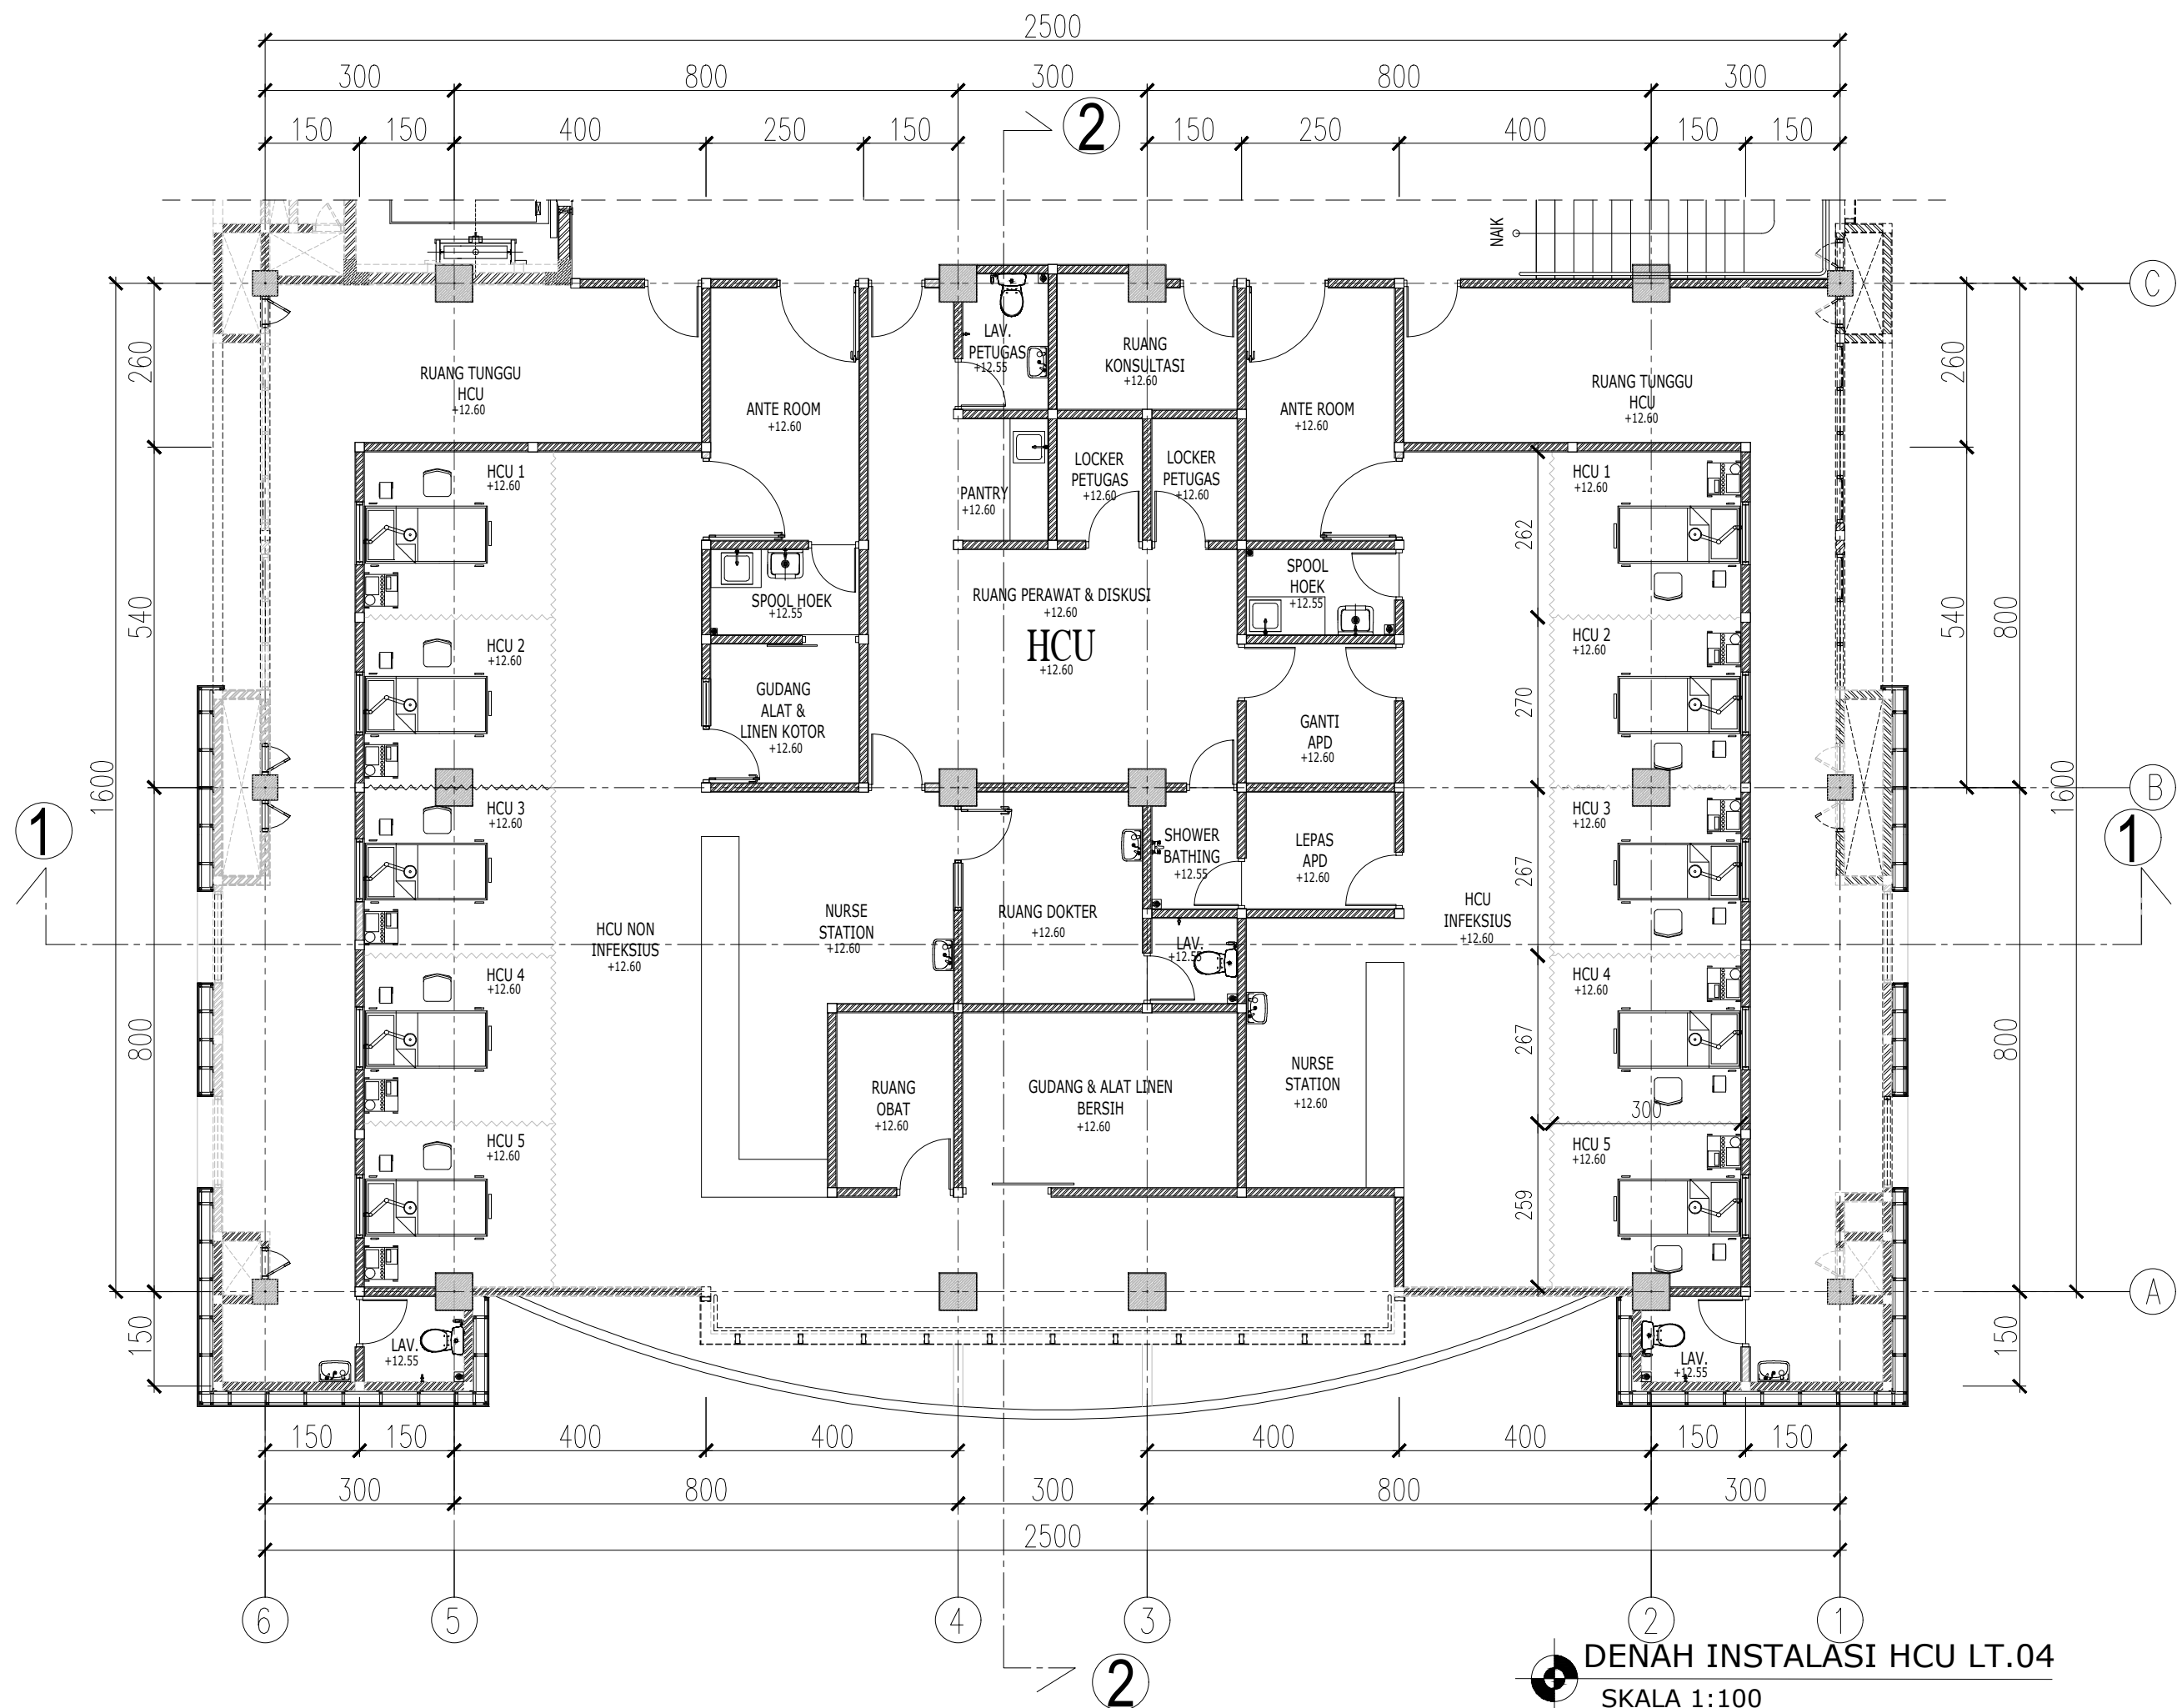

DENAH INSTALASI HCU LT.04
SKALA 1:100